ВИТЯГ

з Державного реєстру речових прав на нерухоме майно про реєстрацію права власності

Індексний номер витягу:	109158054
Дата, час формування:	27.12.2017 08:55:54
Витяг сформовано:	Карпеєва Галина Валеріївна, Виконавчий комітет Білгород-Дністровської міської ради, Одеська обл.
Підстава формування витягу:	заява з реєстраційним номером: 25945250, дата і час реєстрації заяви: 20.12.2017 11:44:49, заявник: Серкова Галина Володимирівна (уповноважена особа)

Актуальна інформація про об'єкт нерухомого майна

Реєстраційний номер об'єкта нерухомого майна:	1450106451103
Об'єкт нерухомого майна:	громадський будинок, підвал, об'єкт житлової нерухомості: Ні
Опис об'єкта:	Загальна площа (кв.м): 641.7
Адреса:	Одеська обл., м. Білгород-Дністровський, вулиця Перемоги, будинок 23

Актуальна інформація про право власності

Номер запису про право власності: 24171355

Дата, час державної реєстрації:	20.12.2017 11:44:49
Державний реєстратор:	Карпеєва Галина Валеріївна, Виконавчий комітет Білгород-Дністровської міської ради, Одеська обл.
Підстава виникнення права власності:	Лист Фонд Державного майна, серія та номер: 05-09-02104, виданий 06.05.2014, видавник: Фонд державного майна України по Одеській області; рішення органу місцевого самоврядування, серія та номер: 608-XXIII, виданий 05.06.2001, видавник: Білгород-Дністровська міська рада
Підстава внесення запису:	Рішення про державну реєстрацію прав та їх обтяжень (з відкриттям розділу), індексний номер: 38978040 від 27.12.2017 08:51:49, Карпеєва Галина Валеріївна, Виконавчий комітет Білгород-Дністровської міської ради, Одеська обл.
Форма власності:	комунальна
Розмір частки:	1
Власники:	БІЛГОРОД-ДНІСТРОВЬКА МІСЬКА РАДА, код ЄДРПОУ: 26275763, країна реєстрації: Україна

Витяг сформував: Карпеєва Г.В.

Підпис:

МП

КП Білгород-Дністровське БЮРО ТЕХНІЧНОЇ ІНВЕНТАРИЗАЦІЇ

Область Одеська Інвентаризаційна справа № 4964

Район Реєстровий №

Місто (~~село~~, ~~селище~~) Білгород-Дністровський

ТЕХНІЧНИЙ ПАСПОРТ

на громадський будинок

підвал

(призначення)

№ 23 вулиця (~~провулок~~, ~~площа~~) Перемоги

місто (~~селище~~, ~~село~~) Білгород-Дністровський

Власник (юридична, фізична особа)	Дата народження, ідентифікаційний номер	Розмір частки власності
Територіальна грома-		
да міста Білгорода-		
Дністровського в особі		
Білгород-Дністровської		
міської ради		

Паспорт виготовлено за станом на

«30» жовтня 2008 р.

Виконав Замятіна Л.В.
(підпис, прізвище)

Начальник КП «Білгород-Дністровське БТІ»

М.І.Тімотіна
(підпис, прізвище)

М. П.

БДТ з. 2637—3000

План земельної ділянки
громадського будинку

підвал
(призначення)

вулиця (~~пров.~~, ~~площа~~) Перемоги № 23

місто (~~селище~~, ~~село~~) Білгород - Дністровський

Масштаб 1:500

Експлікація

Літер за планом	Назва будинку, господарських будівель та споруд	Площа земельної ділянки, у т. ч.					
		загальна площа	площа земельної ділянки, у т. ч.			під зеленими насадженнями	під дорожним (твердим) покриттям
			усього	під будинком	під господ. будівлями та споруд.		
1	2	3	4	5	6	7	8

П Л А Н

поверхів громадського будинку

підвал

(призначення)

вул. (провул., площа) Перемоги

місто (селище, село) Білгород-Дністровський

Масштаб 1:200

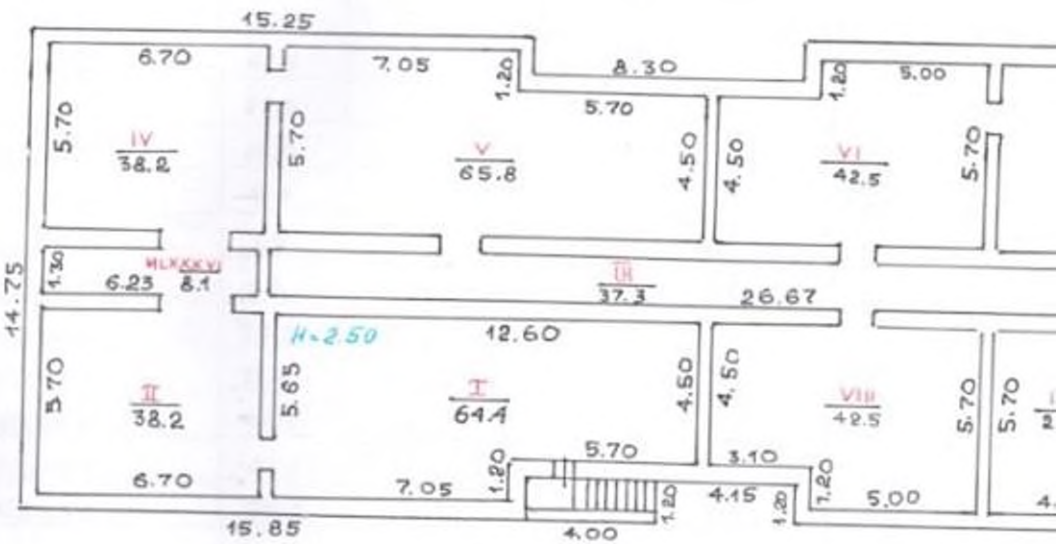

нку

№ 23

ий

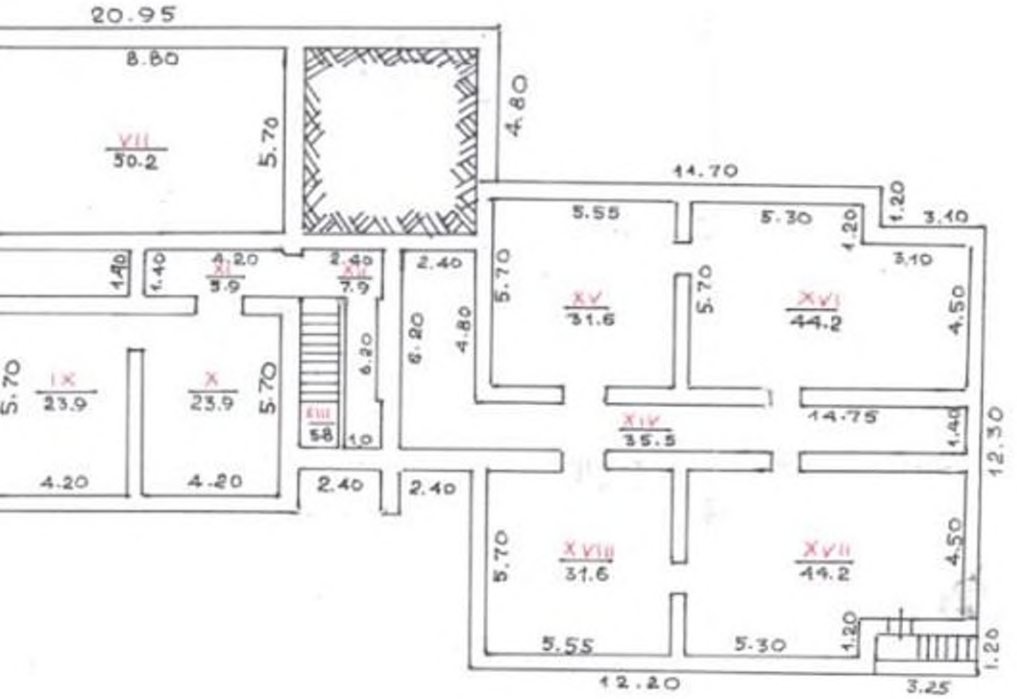

КОМУНАЛЬНЕ ПІДПРИЄМСТВО
"БІЛГОРОД-ДНІСТРОВСЬКЕ БЮРО ТЕХНІЧНОЇ ІНВЕНТАРИЗАЦІЇ"

Нач. бюро		Т.І.Пимоненя
Інж. бюро		Н.Л.Капайчук
Склав технік	23.08.1996р.	М.Я.Мінчева
Перевірив бригадир	23.08.1996р.	СП.Опря
Креслив. копіював		Л.В.Зятютіна
Дата виконання	27 жовтня 2008 р.	

ЕКСПЛІКАЦІЯ

приміщень до плану поверхів громадського будинку № 23 літер "А"

вулиця (провулок, площа) Перемоги

місто (селище, село) Білгород-Дністровський

Літер за планом	Поверхи	Номери груп приміщень	Номери приміщень	Призначення приміщень	Загальна площа приміщень (підрахована за формулами розрахунку площі) (кв. м.)	Площа приміщень (кв. м.)			Площа літніх приміщ. (кв. м.)	Площа приміщень загального користув. (кв. м.)	Самовільно збудована, перероблена площа приміщ. (кв. м.)	Примітки
						корисна (сума гр. 8 та 9)	основна	допоміжна				
1	2	3	4	5	6	7	8	9	10	11	12	13
а	підвал		I	підвал	64.4							
			II	підвал	38.2							
			III	підвал	37.3							
		MLXXXVI		підвал	8.1							
			IV	підвал	38.2							
			V	підвал	65.8							
			VI	підвал	42.5							
			VII	підвал	50.2							
			VIII	підвал	42.5							
			IX	підвал	23.9							
			X	підвал	23.9							
			XI	підвал	5.9							
			XII	підвал	7.9							
			XIII	сходинкова клітина	5.8							
			XIV	підвал	35.5							
			XV	підвал	31.6							
			XVI	підвал	44.2							
			XVII	підвал	44.2							
			XVIII	підвал	31.6							
				Разом по підвалу	641.7							

«27» жовтня 2008 р.

Виконав Замятіна Л.В.
(підпис, прізвище)

Перевірив
(підпис, прізвище)

Україна * Одеська область * Білгород-Дністровський *
КОМУНАЛЬНЕ ПІДПРИЄМСТВО "БІЛГОРОД-ДНІСТРОВСЬКЕ БЮРО ТЕХНІЧНОЇ ІНВЕНТАРИЗАЦІЇ" (спеціалізований код) 03350120