ВИТЯГ

з Державного реєстру речових прав на нерухоме майно про реєстрацію права власності

Індексний номер витягу:	215995313
Дата, час формування:	13.07.2020 11:19:25
Витяг сформовано:	Карпеєва Галина Валеріївна, Виконавчий комітет Білгород-Дністровської міської ради, Одеська обл.
Підстава формування витягу:	заява з реєстраційним номером: 40336912, дата і час реєстрації заяви: 07.07.2020 08:47:44, заявник: Бондаренко Ігор Іванович (уповноважена особа)

Актуальна інформація про об'єкт нерухомого майна

Реєстраційний номер об'єкта нерухомого майна:	2120906751103
Об'єкт нерухомого майна:	комплекс будівель та споруд ВНС "Переможненська", об'єкт житлової нерухомості: Ні
Опис об'єкта:	Загальна площа (кв.м): 22.1
Адреса:	Одеська обл., м. Білгород-Дністровський, вулиця Переможненська, будинок 103-в

Відомості про складові частини об'єкта нерухомого майна

Складова частина об'єкта нерухомого майна:	будівля насосної станції, А
Складова частина об'єкта нерухомого майна:	будівля хлораторної, Б
Складова частина об'єкта нерухомого майна:	споруда, №1-4

Актуальна інформація про право власності

Номер запису про право власності / довірчої власності: 37279660

Тип права власності:	Право власності
Дата, час державної реєстрації:	07.07.2020 08:47:44
Державний реєстратор:	Карпеєва Галина Валеріївна, Виконавчий комітет Білгород-Дністровської міської ради, Одеська обл.
Підстава для державної реєстрації:	рішення органу місцевого самоврядування, серія та номер: 1236-VII, виданий 28.05.2020, видавник: Білгород-Дністровська міська рада; рішення органу місцевого самоврядування, серія та номер: 1079-VII, виданий 13.12.2019, видавник: Білгород-Дністровська міська рада
Підстава внесення запису:	Рішення про державну реєстрацію прав та їх обтяжень (з відкриттям розділу), індексний номер: 53085684 від 13.07.2020 11:13:00, Карпеєва Галина Валеріївна, Виконавчий комітет Білгород-Дністровської міської ради, Одеська обл.
Форма власності:	комунальна
Розмір частки:	1/1
Власники:	Територіальна громада міста Білгорода-Дністровського в особі Білгород-Дністровської міської ради, код ЄДРПОУ: 26275763, країна

реєстрації: Україна

Витяг сформував: Карпеєва Г.В.

Підпис:

МП

Комунальне підприємство "Білгород-Дністровське бюро технічної інвентаризації"
(найменування суб'єкта господарювання)

Одеська область, м. Білгород-Дністровський, вул. Михайлівська, 23, код ЄДРПОУ 03350120, тел. 2-25-04
(місцезнаходження, код за ЄДРПОУ)

Інвентаризаційна справа № 8312

ТЕХНІЧНИЙ ПАСПОРТ

на громадський будинок з господарськими (допоміжними) будівлями та спорудами

вулиця (провулок, площа) Переможненська, № 103-б,
місто (селище, село) Білгород-Дністровський,
район ,
область Одеська

Замовник технічної інвентаризації або уповноважена ним особа (прізвище, ім`я по батькові фізичної особи або найменування юридичної особи)
Територіальна громада міста Білгород-Дністровського в особі Білгород-Дністровської міської ради

Паспорт виготовлено за станом на:

" 29 " серпня 2019 року

Керівник суб`єкта господарювання (підпис) Г. В. Леміщенко (П. І. Б.)

Виконав (підпис) І.В. Остапенко (ПІБ)

Перевірив Г. В. Леміщенко, АЕ № 001483
(П. І. Б., серія, номер кваліфікаційного сертифіката)

СХЕМА РОЗТАШУВАННЯ БУДІВЕЛЬ ТА СПОРУД

Вулиця (провулок, площа) Переможненська, 103-б,
місто (селище, село) Білгород -Дністровський,
район _____, область Одеська

Масштаб 1:500

Україна * Одеська область * Білгород-Дністровський
КОМУНАЛЬНЕ ПІДПРИЄМСТВО "БІЛГОРОД-ДНІСТРОВСЬКЕ БЮРО ТЕХНІЧНОЇ ІНВЕНТАРИЗАЦІЇ"
ідентифікаційний код 03350120

Експлікація

до схеми розташування будівель та споруд

Літера або номер за планом	Назва будівель та споруд	Площа земельної ділянки (м²), у тому числі					Примітка
		загальна площа	усього під забудовою	під основною будівлею	під господарськими, допоміжними будівлями і спорудами	під двором	
1	2	3	4	5	6	7	8
А	Будівля насосної станції		29				
Б	Будівля хлораторної						
№1-4	Споруди						

Літер
А
Б
№1
№2
№3
№4

Схема розташування будівель та споруд
вул. Переможненська, № 103-~~б~~ в,
м. Білгород-Дністровський, Одеська область
М 1:500

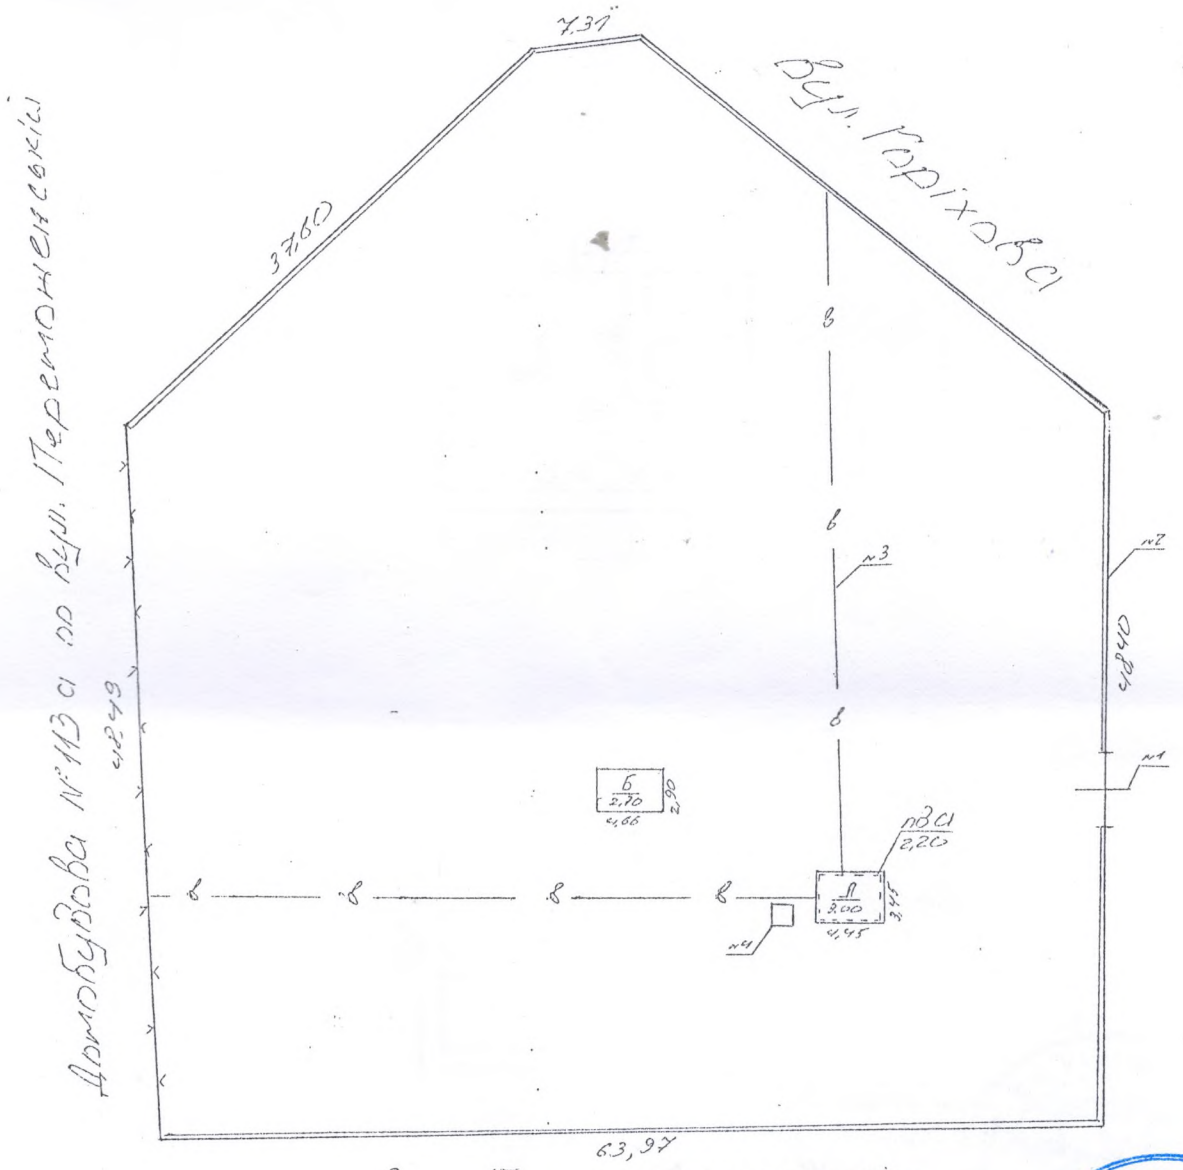

ЕКСПЛІКАЦІЯ БУДІВЕЛЬ ТА СПОРУД

Літера	Найменування	Матеріал	
		Фундамент	Стіни
А	Будівля насосної станції	Бетон	Камінь силікатний
Б	Будівля хлораторної	З/бетонні блоки	З/бетонні блоки
№1	Ворота	Металеві	
№2	Огорожа	З/бетонні плити	
№3	Водопровід	Металеві	
№4	Резервуар для зберігання води	Бетонний	

Техник Останенко
Проверил бюро Леміщенко
11

Україна * Одеська область * Білгород-Дністровський
КОМУНАЛЬНЕ ПІДПРИЄМСТВО "БІЛГОРОД-ДНІСТРОВСЬКЕ БЮРО ТЕХНІЧНОЇ ІНВЕНТАРИЗАЦІЇ"
Ідентифікаційний код 03350120

Україна * Одеська область * Білгород-Дністровський
КОМУНАЛЬНЕ ПІДПРИЄМСТВО "БІЛГОРОД-ДНІСТРОВСЬКЕ БЮРО ТЕХНІЧНОЇ ІНВЕНТАРИЗАЦІЇ"
Ідентифікаційний код 03350120

КОМУНАЛЬНЕ ПІДПРИЄМСТВО «БІЛГОРОД-ДНІСТРОВСЬКЕ БЮРО ТЕХНІЧНОЇ ІНВЕНТАРИЗАЦІЇ»		
Начальник бюро		Г.В.Леміщенко
Склав техпік		І.В. Останенко
Перевірив		Г.В.Леміщенко
Дата виконання		29.08.2019 року

План

громадського будинку

Будівля насосної станції , літера " А "

(призначення)

Вулиця (провулок, площа) Переможненська № 103-Б

місто (селище, село) Білгород-Дністровський

район область Одеська

Масштаб 1:100

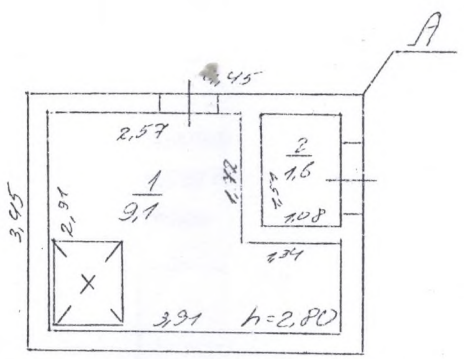

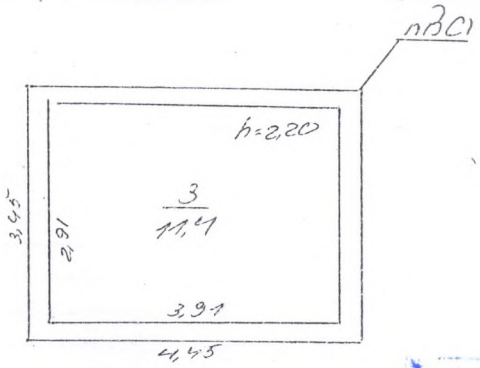

Техник

Проверил бюро

Україна * Одеська область * м. Білгород-Дністровський * КОМУНАЛЬНЕ ПІДПРИЄМСТВО "БІЛГОРОД-ДНІСТРОВСЬКЕ БЮРО ТЕХНІЧНОЇ ІНВЕНТАРИЗАЦІЇ" ідентифікаційний код 03350120

Україна * Одеська область * м. Білгород-Дністровський * КОМУНАЛЬНЕ ПІДПРИЄМСТВО "БІЛГОРОД-ДНІСТРОВСЬКЕ БЮРО ТЕХНІЧНОЇ ІНВЕНТАРИЗАЦІЇ" ідентифікаційний код 03350120

КОМУНАЛЬНЕ ПІДПРИЄМСТВО "БІЛГОРОД-ДНІСТРОВСЬКЕ БЮРО ТЕХНІЧНОЇ ІНВЕНТАРИЗАЦІЇ"		
Начальник бюро		Г.В. Леміщенко
Склав		І.В. Остапенко
Перевірив		Г.В. Леміщенко
Дата виконання		29.08.2019 року

ЕКСПЛІКАЦІЯ

приміщень громадського будинку

Будівля насосної станції літера " А "
(призначення)

Вулиця (провулок, площа) Переможненська, № 103-б,
місто (селище, село) Білгород-Дністровський,
район _____ область Одеська

Літера	Поверх	Номери відокремлених груп приміщень	Номери приміщень	Призначення приміщень	Загальна площа приміщень, підрахована за формулами розрахунку площ ($м^2$)	Площа приміщень ($м^2$)				Примітки
						основна	допоміжна (підсобна)	літніх, неопалюваних приміщень	площа приміщень загального користування	
1	2	3	4	5	6	7	8	9	10	11
А	1		1	Насосна	9,1	9,1				
			2	Щитова	1,6		1,6			
			3	Насосна	11,4	11,4				
				Всього по літ. "А"	22,1	20,5	1,6			

План

громадського будинку

Будівля хлораторної (призначення), літера " Б "

Вулиця (провулок, площа) Переможненська № 103-~~б~~в

місто (селище, село) Білгород-Дністровський

район _____ область Одеська

Масштаб 1:100

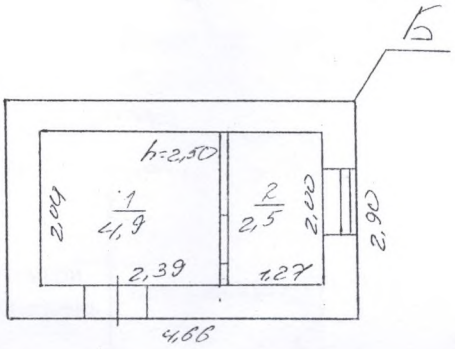

Текущие изменения внесены
Техник
Проверил бриадио БЮРО ТЕХНІЧНОЇ ІНВЕНТАРИЗАЦІЇ"
"27" 08 2019 р.

Україна * Одеська область, місто Білгород-Дністровський * КОМУНАЛЬНЕ ПІДПРИЄМСТВО "БІЛГОРОД-ДНІСТРОВСЬКЕ БЮРО ТЕХНІЧНОЇ ІНВЕНТАРИЗАЦІЇ" ідентифікаційний код 03350120

Україна * Одеська область, місто Білгород-Дністровський * КОМУНАЛЬНЕ ПІДПРИЄМСТВО "БІЛГОРОД-ДНІСТРОВСЬКЕ БЮРО ТЕХНІЧНОЇ ІНВЕНТАРИЗАЦІЇ" ідентифікаційний код 03350120

КОМУНАЛЬНЕ ПІДПРИЄМСТВО "БІЛГОРОД-ДНІСТРОВСЬКЕ БЮРО ТЕХНІЧНОЇ ІНВЕНТАРИЗАЦІЇ"		
Начальник бюро		Г.В. Леміщенко
Склав		І.В. Остапенко
Перевірив		Г.В. Леміщенко
Дата виконання		29.08.2019 року

ЕКСПЛІКАЦІЯ

приміщень громадського будинку

Будівля хлораторної літера " Б "
(призначення)

Вулиця (провулок, площа) Переможненська, № 103-б,
місто (селище, село) Білгород-Дністровський,
район _____ область Одеська

Літера	Поверх	Номери відокремлених груп приміщень	Номери приміщень	Призначення приміщень	Загальна площа приміщень, підрахована за формулами розрахунку площ ($м^2$)	Площа приміщень ($м^2$)				Примітки
						основна	допоміжна (підсобна)	літніх, неопалюваних приміщень	площа приміщень загального користування	
1	2	3	4	5	6	7	8	9	10	11
А	І		1	Хлораторна	4,9	4,9				
			2	Підсобне приміщення	2,5		2,5			
				Всього по літ. "Б"	7,4	4,9	2,5			

Ущие изменения выехал и взял
Техник
Проверил бригадир
11

Україна * Одеська область * Білгород-Дністровський район * місто Білгород-Дністровський
КОМУНАЛЬНЕ ПІДПРИЄМСТВО "БІЛГОРОД-ДНІСТРОВСЬКЕ БЮРО ТЕХНІЧНОЇ ІНВЕНТАРИЗАЦІЇ"
ідентифікаційний код 03350120

Характеристика

громадського будинку з господарськими (допоміжними) будівлями та спорудами

Літера	Назва будівель та споруд	Рік споруд-ження / реконст-рукції	Опис основних конструктивних елементів						Інженерне обладнання							Висота (м)	Площа основи (забу-дови) (кв. м)	Об`єм (куб. м)
			фундамент	стіни	покрівля	перекриття	підлога	сходи	елект-рика	водо-провід	каналі-зація	газо-провід	ліфт	сміттє-провід	вид опа-лення			
1	2	3	4	5	6	7	8	9	10	11	12	13	14	15	16	17	18	19
А	Будівля насосної станції	2008	Бетон	Камінь силікатний	Шифер	Дерев.балки	Цемент	ні	так	ні	ні	ні	ні	ні	ні	3,00	15,40	46,00
а	Підвал	2008	Котлован	Бетон		З/бетон	Цемент	ні	так	так	ні	ні	ні	ні	ні	2,20	15,40	34,00
Б	Будівля хлораторної	1983	З/б блоки	З/б блоки		З/бетон	Цемент	ні	ні	ні	ні	ні	ні	ні	ні	2,70	13,50	36,00
№1	Ворота		Металеві														10 кв.м	
№2	Огорожа		З/бетонні плити														304,6 кв.м	
№3	Водопровід		Пластикові труби														90 п/м	
№4	Резервуар для зберігання води		Бетонний														200 куб.м	

" 29 " серпня 2019 року