ВИТЯГ

з Державного реєстру речових прав на нерухоме майно про реєстрацію права власності

Індексний номер витягу:	85189992
Дата, час формування:	18.04.2017 10:12:35
Витяг сформовано:	Карпеєва Галина Валеріївна, Виконавчий комітет Білгород-Дністровської міської ради, Одеська обл.
Підстава формування витягу:	заява з реєстраційним номером: 21873203, дата і час реєстрації заяви: 13.04.2017 11:06:50, заявник: Яцентюк Віта Валеріївна (уповноважена особа)

Актуальна інформація про об'єкт нерухомого майна

Реєстраційний номер об'єкта нерухомого майна:	1226672551103
Об'єкт нерухомого майна:	громадський будинок, об'єкт житлової нерухомості: Ні
Адреса:	Одеська обл., м. Білгород-Дністровський, вулиця Маяковського, будинок 29-а

Відомості про складові частини об'єкта нерухомого майна

Складова частина об'єкта нерухомого майна:	нежитлова будівля, А
Додаткові відомості:	Загальна площа: 235,70 кв.м.
Складова частина об'єкта нерухомого майна:	нежитлова будівля, Ж
Додаткові відомості:	Загальна площа: 66,20 кв.м.

Актуальна інформація про право власності

Номер запису про право власності: 20009988

Дата, час державної реєстрації:	13.04.2017 11:06:50
Державний реєстратор:	Карпеєва Галина Валеріївна, Виконавчий комітет Білгород-Дністровської міської ради, Одеська обл.
Підстава виникнення права власності:	Лист, серія та номер: 05-09-02104, виданий 06.05.2014, видавник: Фонд державного майна в України; рішення органу місцевого самоврядування, серія та номер: 627, виданий 18.11.2016, видавник: Білгород-Дністровська міська рада; рішення органу місцевого самоврядування, серія та номер: 608-XXIII, виданий 05.06.2001, видавник: Білгород-Дністровська міська рада
Підстава внесення запису:	Рішення про державну реєстрацію прав та їх обтяжень (з відкриттям розділу), індексний номер: 34810232 від 18.04.2017 09:57:35, Карпеєва Галина Валеріївна, Виконавчий комітет Білгород-Дністровської міської ради, Одеська обл.
Форма власності:	комунальна

Розмір частки:	1
Власники:	БІЛГОРОД-ДНІСТРОВСЬКА МІСЬКА РАДА, код ЄДРПОУ: 26275763, країна реєстрації: Україна
Витяг сформував:	Карпеєва Галина Валеріївна
Державний реєстратор:	Карпеєва Галина Валеріївна

КП Білгород-Дністровське бюро технічної інвентаризації

Область Одеська Інвентаризаційна справа № 1765

Район _____ Реєстровий № _____

Місто (~~село~~, ~~селище~~) Білгород-Дністровський

ТЕХНІЧНИЙ ПАСПОРТ

на громадський будинок

нежитлова будівля літ. „А"

(призначення)

№ 29а вулиця (~~провулок~~, ~~площа~~) Маяковського

місте (~~селище~~, ~~село~~) Білгород-Дністровський

Власник (юридична, фізична особа)	Дата народження ідентифікаційний номер	Розмір частки власності

Паспорт виготовлено за станом на «28» липня 2006 р.

Виконав Зотатіна
(підпис, прізвище)

Начальник БТІ Т.І.Тімотіна
(підпис, прізвище)

М. П.

Україна * Одеська область * Білгород-Дністровський
КОМУНАЛЬНЕ ПІДПРИЄМСТВО "БІЛГОРОД-ДНІСТРОВСЬКЕ БЮРО ТЕХНІЧНОЇ ІНВЕНТАРИЗАЦІЇ"
ідентифікаційний код 03350120

Тип. г. Белгорода-Днестр. ул. Дзержинского 45. 14-4-2006 г. з. 887—1500х3

План земельної ділянки

громадського будинку

нежитлова будівля літ. „А"
(призначення)

вул. (~~пров.~~, площа) Маяковського № 29а

місті (~~селище~~, село) Білгород-Дністровський

Масштаб 1:500

Експлікація

Літер за планом	Назва будинку, господарських будівель та споруд	Площа земельної ділянки, у т. ч.					
		загальна площа	площа земельної ділянки, у т. ч.			під зеленими насадженнями	під дорожнім (твердим) покриттям
			усього	під будинком	під госп. будівлями та споруд.		
1	2	3	4	5	6	7	8
А	нежитлова буд.						

П Л А Н

поверхів громадського будинку

нежитлова будівля літ „ А "

(призначення)

вул. (~~провул., площа~~) Маяковського № 29а

місто (~~селище, село~~) Білгород - Дністровський

Масштаб 1:100

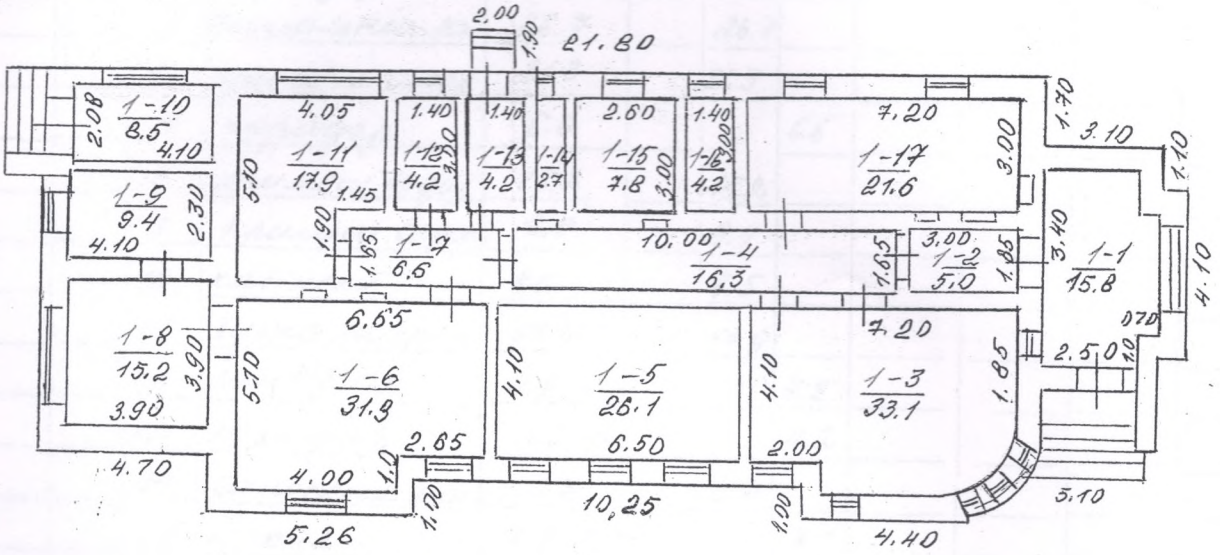

підвал літ. „ а "

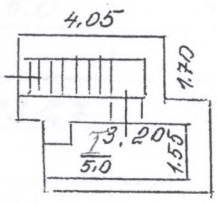

Україна * Одеська обл. м. Білгород-Дністровський *
КОМУНАЛЬНЕ ПІДПРИЄМСТВО "БІЛГОРОД-ДНІСТРОВСЬКЕ БЮРО ТЕХНІЧНОЇ ІНВЕНТАРИЗАЦІЇ"
Ідентифікаційний код 03350120

Копію виконав т-к Замятіна
28.07.2006р

ЕКСПЛІКАЦІЯ

приміщень до плану поверхів громадського будинку № 29а літер „ А “

вулиця (~~провулок, площа~~) Маяковського

місто (~~селище, село~~) Білгород-Дністровський

Літер за планом	Поверхи	Номери груп приміщень	Номери приміщень	Призначення приміщень	Загальна площа приміщень (підрахована за формулами розрахунку площ) (кв. м.)	Площа приміщень (кв. м.)			Площа літніх приміщ. (кв. м.)	Площа приміщень загального користув. (кв. м.)	Самовільно збудована, переобладнана площа приміщ. (кв. м.)	Примітка
						корисна (сума гр. 8 та 9)	основна	допоміжна				
1	2	3	4	5	6	7	8	9	10	11	12	13
			1	медичний каб	15.8		15.8					
			2	коридор	5.0			5.0				
			3	клубне прим.	33.1		33.1					
			4	коридор	16.5			16.5				
			5	читальний зал	26.7		26.7					
			6	приміщ. охор	31.3		31.3					
			7	коридор	6.6			6.6				
			8	приміщ. охор	15.2		15.2					
			9	приміщ. охор	9.4		9.4					
			10	кабінет	8.5		8.5					
			11	бухгалтерія	17.9		17.9					
			12	санвузол	4.2			4.2				
			13	коридор	4.2			4.2				
			14	сапожне майс	2.7		2.7					
			15	кухня	7.8			7.8				
			16	кімната охор	4.2		4.2					
			17	складське прим	21.6			21.6				
			I	підвал	5.0				5.0			
				Разом по літ „А“	235.7		164.8	65.9	5.0			

Україна * Одеська область * Білгород-Дністровський

Комунальне підприємство "Білгород-Дністровське бюро технічної інвентаризації"

Ідентифікаційний код 03350120

«24» 07 2006 р.

Виконав Зам. начальника
(підпис, прізвище)

Перевірив
(підпис, прізвище)

Літер	Назва об'єкта	Рік побудови	Опис основних конструктивних елементів						Інженерне обладнання							Висота (м.)	Площа (кв. м.)	Об'єм (куб. м.)	Будівельна вартість (грн.)	% зносу	Інвентаризаційна вартість (грн.)
			фундамент	стіни	покрівля	перекриття	підлога	сходи	електрика	водопровід	каналізація	газопровід	вид опалення	ліфт	сміттепров.						
1	2	3	4	5	6	7	8	9	10	11	12	13	14	15	16	17	18	19	20	21	22
А	нежитлово		камінь бут	кам'ян		дерев.	дощат.									4.10	287.8	1179			
а	підвал		котл.	бутов.	—	дерев	земля									2.0	17.90	36			

Комунальне підприємство «Білгород-Дністровське бюро технічної інвентаризації»

Україна

Інвентаризаційна справа № 1765

Область *Одеська*

Місто *Білгород-Дністровський*

ТЕХНІЧНИЙ ПАСПОРТ

на громадський будинок

літ. „Ж" нежитлова будівля
призначення

№ 29а вулиця (~~провулок~~) Маяковського

місто (~~селище~~, ~~село~~) Білгород-Дністровський

Власник (юридична, фізична особа)	Розмір частки власності

Паспорт виготовлено за станом на « 12 » _____ 2015 р.

Виконав _____ підпис, прізвище

Начальник КП «Білгород-Дністровське БТІ»

_____ О.Б. Єрошенко
підпис, прізвище

БДТ з. 371—500

План земельної ділянки
громадського будинку

Нежитлова будівля
(призначення)

вулиця (~~пров.~~, ~~площа~~) Маяковського № 29а

місто (~~селище~~, ~~село~~) Білгород-Дністровський

Масштаб 1:500

Експлікація

Літер за планом	Назва будинку, господарських будівель та споруд	площа земельної ділянки, у т. ч.					
		загальна площа	під будинком, господарськими будівлями та спорудами			під зеленими насадженнями	під дорожним (твердим) покриттям
			усього	під будинком	під господ. будівлями та споруд.		
1	2	3	4	5	6	7	8
Ж	Нежитлова будівля						

ПЛАН ПОВЕРХІВ

НА БУДІВЛЮ ЛІТ." Ж "ПО ВУЛ.(~~ПРОВ.~~) Маяковського БУД.№ 29а

МАСШТАБ М-1: 100 МІСТО(~~СЕЛО,СЕЛ.~~) Білгород-Дністровський

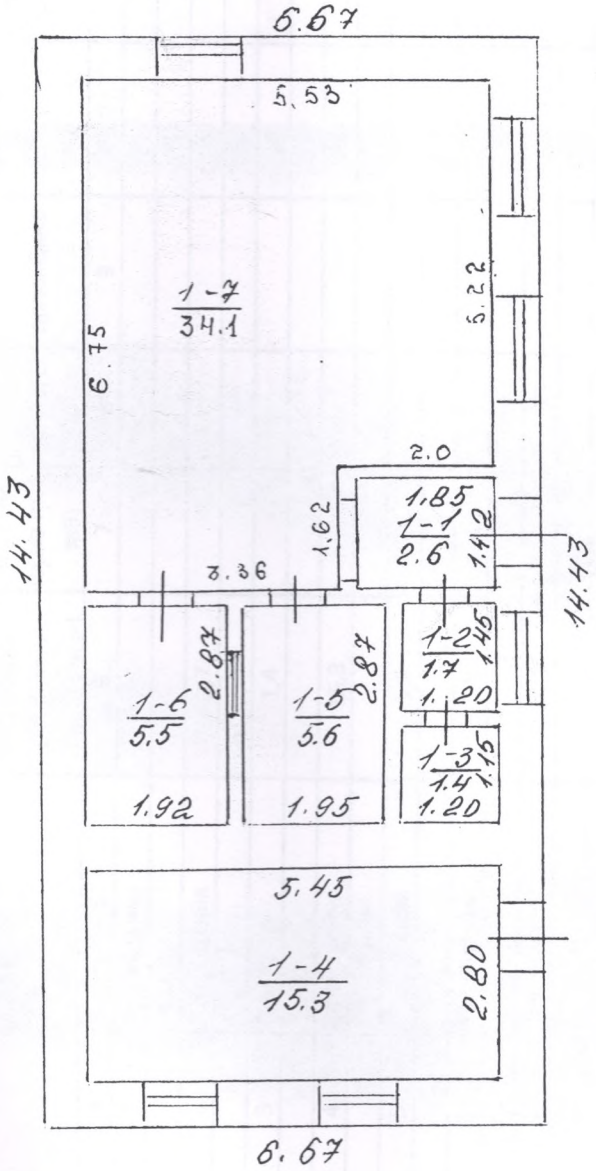

Україна * Одеська область * Білгород-Дністровський

КОМУНАЛЬНЕ ПІДПРИЄМСТВО "БІЛГОРОД-ДНІСТРОВСЬКЕ БЮРО ТЕХНІЧНОЇ ІНВЕНТАРИЗАЦІЇ"

Ідентифікаційний код 03350120

О.Б. Єрошенко

Г.В. Леміщенко

О.В. Еремеєва

З.А. Фарсян

Дата виконання 12. 11 2015 р.

ЕКСПЛІКАЦІЯ

приміщень до плану поверхів громадського будинку 29[а]

літера "Ж" Нежитлова будівля

вулиця (провулок, площа) Маяковського

місто (селище, село) Одеська область, м. Білгород-Дністровський

Літер за планом	Поверхи	Номери груп приміщень	Номери приміщень	Призначення приміщень	Загальна площа приміщень (підрахована за формулами розрахунку площ (кв.м)	Площа приміщень (кв.м)			Площа літніх приміщень	Площа приміщень загального користування (кв.м)	Самочинно збудована, переобладнана площа приміщень	Примітки
						корисна (сума гр. 8 та9)	основна	допоміжна				
1	2	3	4	5	6	7	8	9	10	11	12	13
Ж	1	1	1	Приміщення	2,6							
			2	Приміщення	1,7							
			3	Туалет	1,4							
			4	Приміщення	15,3							
			5	Приміщення	5,6							
			6	Приміщення	5,5							
			7	Приміщення	34,1							
				Всього по літ. "Ж"	66,2							

Літер	Назва об'єкта	Рік побудови	фундамент	стіни	покрівля	перекриття	підлога	сходи	електрика	водопровід	каналізація	газопровід	вид опалення	ліфт	сміттєпров.	Висота (м)	Площа (кв. м)	Об'єм (куб. м)	Будівельна вартість (грн.)	% зносу	Інвентаризаційна вартість (грн.)
1	2	3	4	5	6	7	8	9	10	11	12	13	14	15	16	17	18	19	20	21	22
Ж	Нежитлова будівля		камінь бут.	цегла	асбофанера	дерево	цемент, плитка		так	так	так					3.20	96.25	308			